



Einwohnergemeinde Ferenbalm

Überbauungsordnung Nr. 4 "Mühle Biberen" Änderung im Genehmigungsverfahren nach Art. 122 Abs. 7 BauV

Änderung Überbauungsplan

Auflage

Die Überbauungsordnung beinhaltet:

- **Überbauungsplan**
- Überbauungsvorschriften
- Erläuterungsbericht (Bericht nach Art. 47 RPV)


Bern, 22. Mai 2024

1915_360_UeP_UeO_Mühle_Biberen.vwx - RE/mi/mo/bb

Massstab: 1:500

Planformat: 105/29.7 cm

Legende

 Änderungsperimeter

Nutzung und Bebauung

 Baubereich 1a bis 1e für ~~Gewerbebauten~~ ~~gewerbliche Nutzung~~ Art. 6, 7, 9

Erschliessung


 ~~Erschliessungsoption~~ ~~Art. 17~~

Koordinatenpunkte (LV95)


~~Erschliessungsoption~~

C1	E = 2'582'379.04 m	N = 1'198'788.15 m
C2	E = 2'582'383.68 m	N = 1'198'781.04 m
C3	E = 2'582'378.94 m	N = 1'198'758.36 m
C4	E = 2'582'395.19 m	N = 1'198'762.77 m
C5	E = 2'582'398.37 m	N = 1'198'777.97 m
C6	E = 2'582'405.47 m	N = 1'198'782.61 m
C7	E = 2'582'377.81 m	N = 1'198'782.27 m
C8	E = 2'582'404.24 m	N = 1'198'776.74 m

Zustand ALT

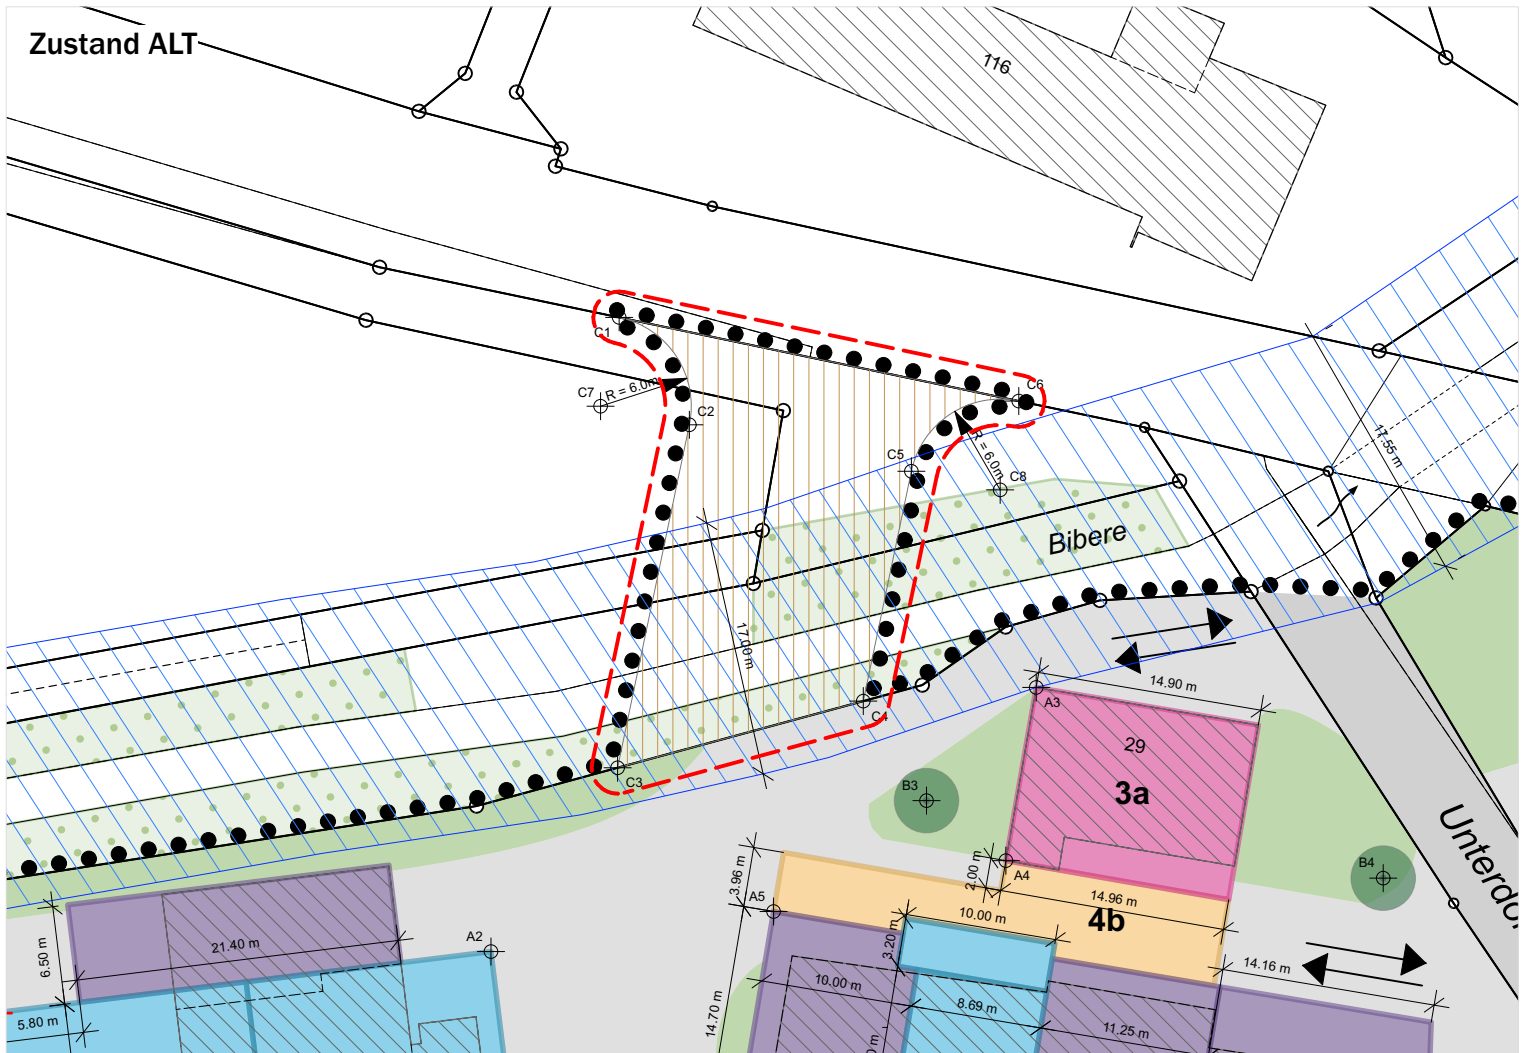

Zustand NEU

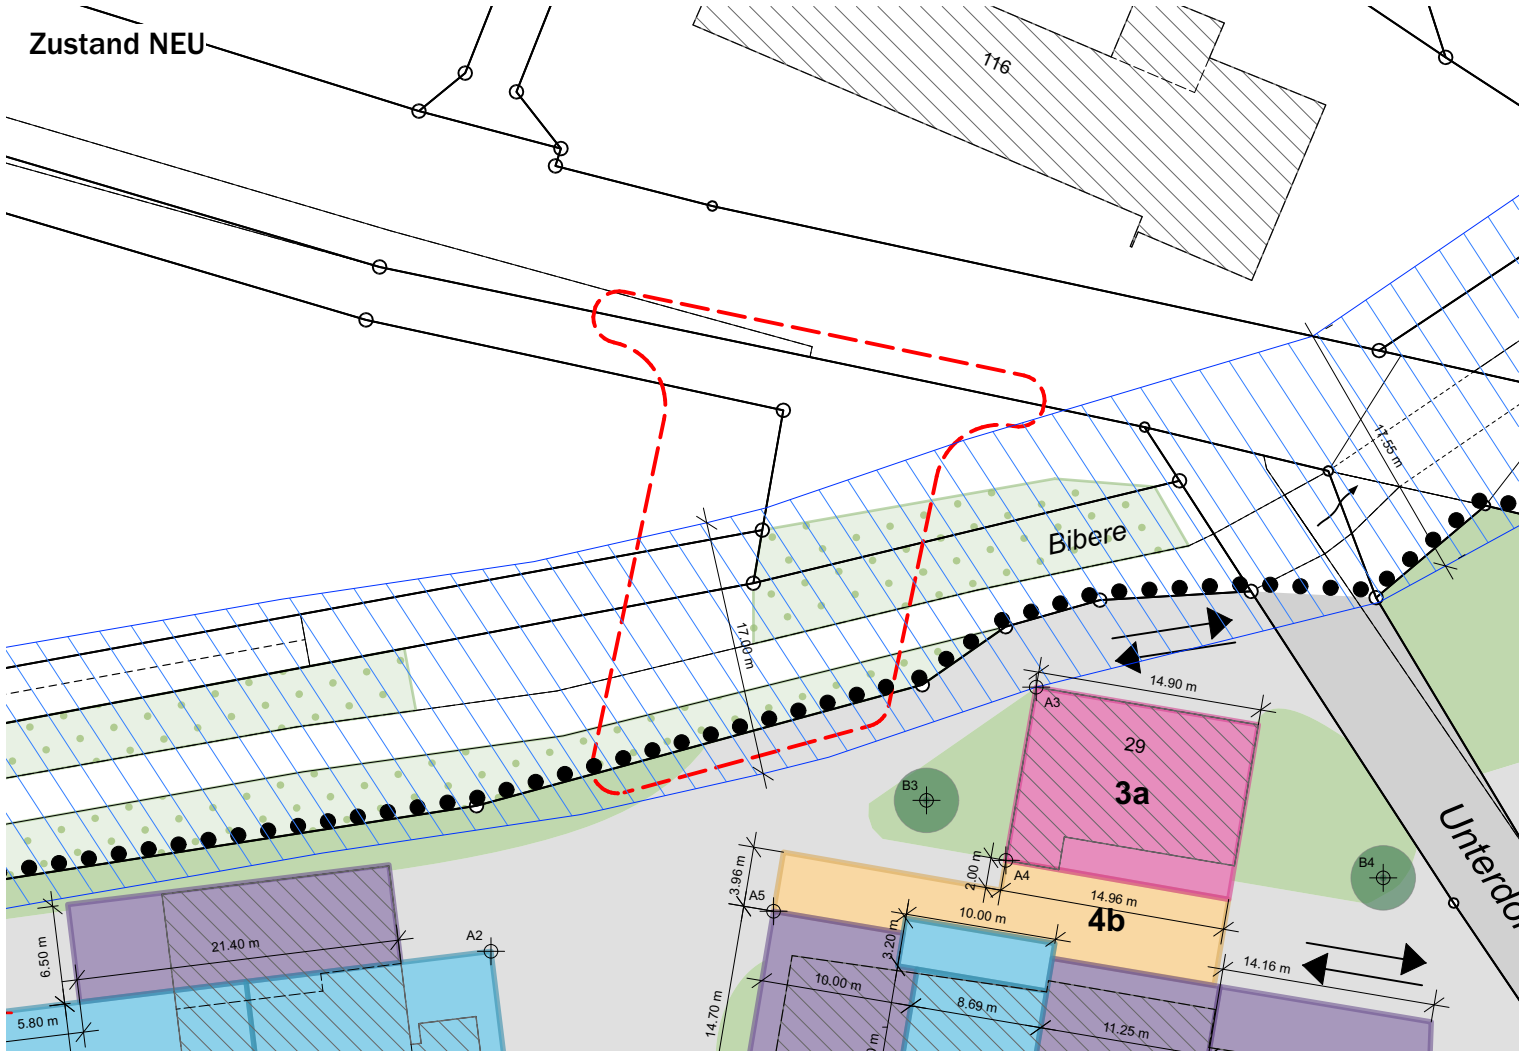

Genehmigungsvermerke

Änderung im Genehmigungsverfahren (Art. 122 Abs. 7 BauV)

Publikation im Amtsblatt vom ...

Publikation im Anzeiger Laupen vom ...

Öffentliche Auflage vom ...

Einspracheverhandlung am ...

Erledigte Einsprachen ...

Unerledigte Einsprachen ...

Rechtsverwahrungen ...

Beschlossen durch den Gemeinderat Ferenbalm am ...

Der Präsident

Der Gemeindeschreiber

Bekanntmachung nach Art. 122 Abs. 8 BauV am ...

Die Richtigkeit dieser Angaben bescheinigt:

Ferenbalm, den

Der Gemeindeschreiber

**Genehmigt durch das Amt für Gemeinden
und Raumordnung am**